


WSPÓLRZĘDNE PUNKTÓW			WSPÓLRZĘDNE PUNKTÓW		
Ozn.	X	Y	Ozn.	X	Y
WODA			INSTALACJE ELEKTRYCZNE		
W1	6055511.43	3369394.45	A-01	6055421.74	3369300.70
W2	6055507.13	3369394.77	A-02	6055399.65	3369301.69
W3	6055514.75	3369324.16	A-03	6055394.36	3369303.93
SW	6055511.83	3369323.03	A-04	6055393.47	3369282.09
W4	6055503.86	3369322.28	A-05	6055398.76	3369281.85
W5	6055458.79	3369310.56	A-06	6055409.79	3369281.36
W6	6055450.36	3369310.94	A-07	6055410.34	3369280.91
W7	6055455.79	3369282.89	A-08	6055412.33	3369280.82
W8	6055444.08	3369282.96	A-09	6055412.92	3369281.22
WSPÓLRZĘDNE PUNKTÓW			A-10	6055420.85	3369280.86
Ozn.	X	Y	A-11	6055445.15	3369279.77
KANALIZACJA SANITARNIA			A-12	6055445.18	3369280.46
S1	6055408.53	3369269.10	A-13	6055445.35	3369284.19
S2	6055408.87	3369276.70	A-14	6055450.02	3369280.24
S3	6055428.67	3369275.82	A-15	6055450.28	3369279.75
S4	6055428.89	3369280.80	A-16	6055481.19	3369278.37
S5	6055440.62	3369276.78	A-17	6055481.18	3369278.31
S6	6055440.78	3369280.27	A-18	6055512.17	3369276.98
WSPÓLRZĘDNE PUNKTÓW			A-19	6055512.41	3369277.45
Ozn.	X	Y	A-20	6055512.85	3369277.89
KANALIZACJA DESZCZOWA			A-21	6055514.13	3369306.42
D1	6055504.39	3369312.96	A-22	6055513.73	3369306.81
D2	6055506.89	3369312.85	A-23	6055513.77	3369307.34
D3	6055510.96	3369310.73	A-24	6055482.55	3369308.74
D4	6055514.87	3369308.70	A-25	6055482.57	3369309.10
D5	6055514.49	3369300.30	A-26	6055451.36	3369310.14
D6	6055514.07	3369290.82	A-27	6055451.33	3369309.60
D7	6055513.40	3369276.00	E-01	6055512.63	3369325.44
D8	6055496.72	3369276.74	E-02	6055505.84	3369323.21
D9	6055465.59	3369278.14	E-03	6055505.15	3369307.73
D10	6055452.88	3369278.71	E-04	6055451.02	3369310.15
D11	6055493.92	3369313.93	E-05	6055444.17	3369285.05
D12	6055437.28	3369294.81			
D13	6055434.83	3369294.92			
D14	6055434.59	3369289.53			
D15	6055434.42	3369285.90			
D16	6055439.69	3369289.29			
D17	6055439.53	3369285.67			
D18	6055442.25	3369289.29			
D19	6055442.09	3369285.56			
D20	6055444.77	3369289.07			
D22	6055432.03	3369284.66			
D23	6055431.87	3369286.01			
D24	6055427.53	3369289.85			
D25	6055427.26	3369283.97			
D26	6055428.57	3369283.91			
D27	6055427.08	3369279.86			
D28	6055411.32	3369280.57			
D29	6055392.74	3369281.40			
D30	6055443.78	3369294.52			
WSPÓLRZĘDNE PUNKTÓW					
Ozn.	X	Y			
WPUSTY					
WU1	6055514.03	3369316.64			
WU2	6055516.61	3369309.39			
WU3	6055519.93	3369300.06			
WU4	6055523.05	3369290.42			
WU5	6055496.75	3369277.41			
WU6	6055465.62	3369278.81			
WU7	6055451.35	3369281.24			
WU8	6055444.47	3369282.50			

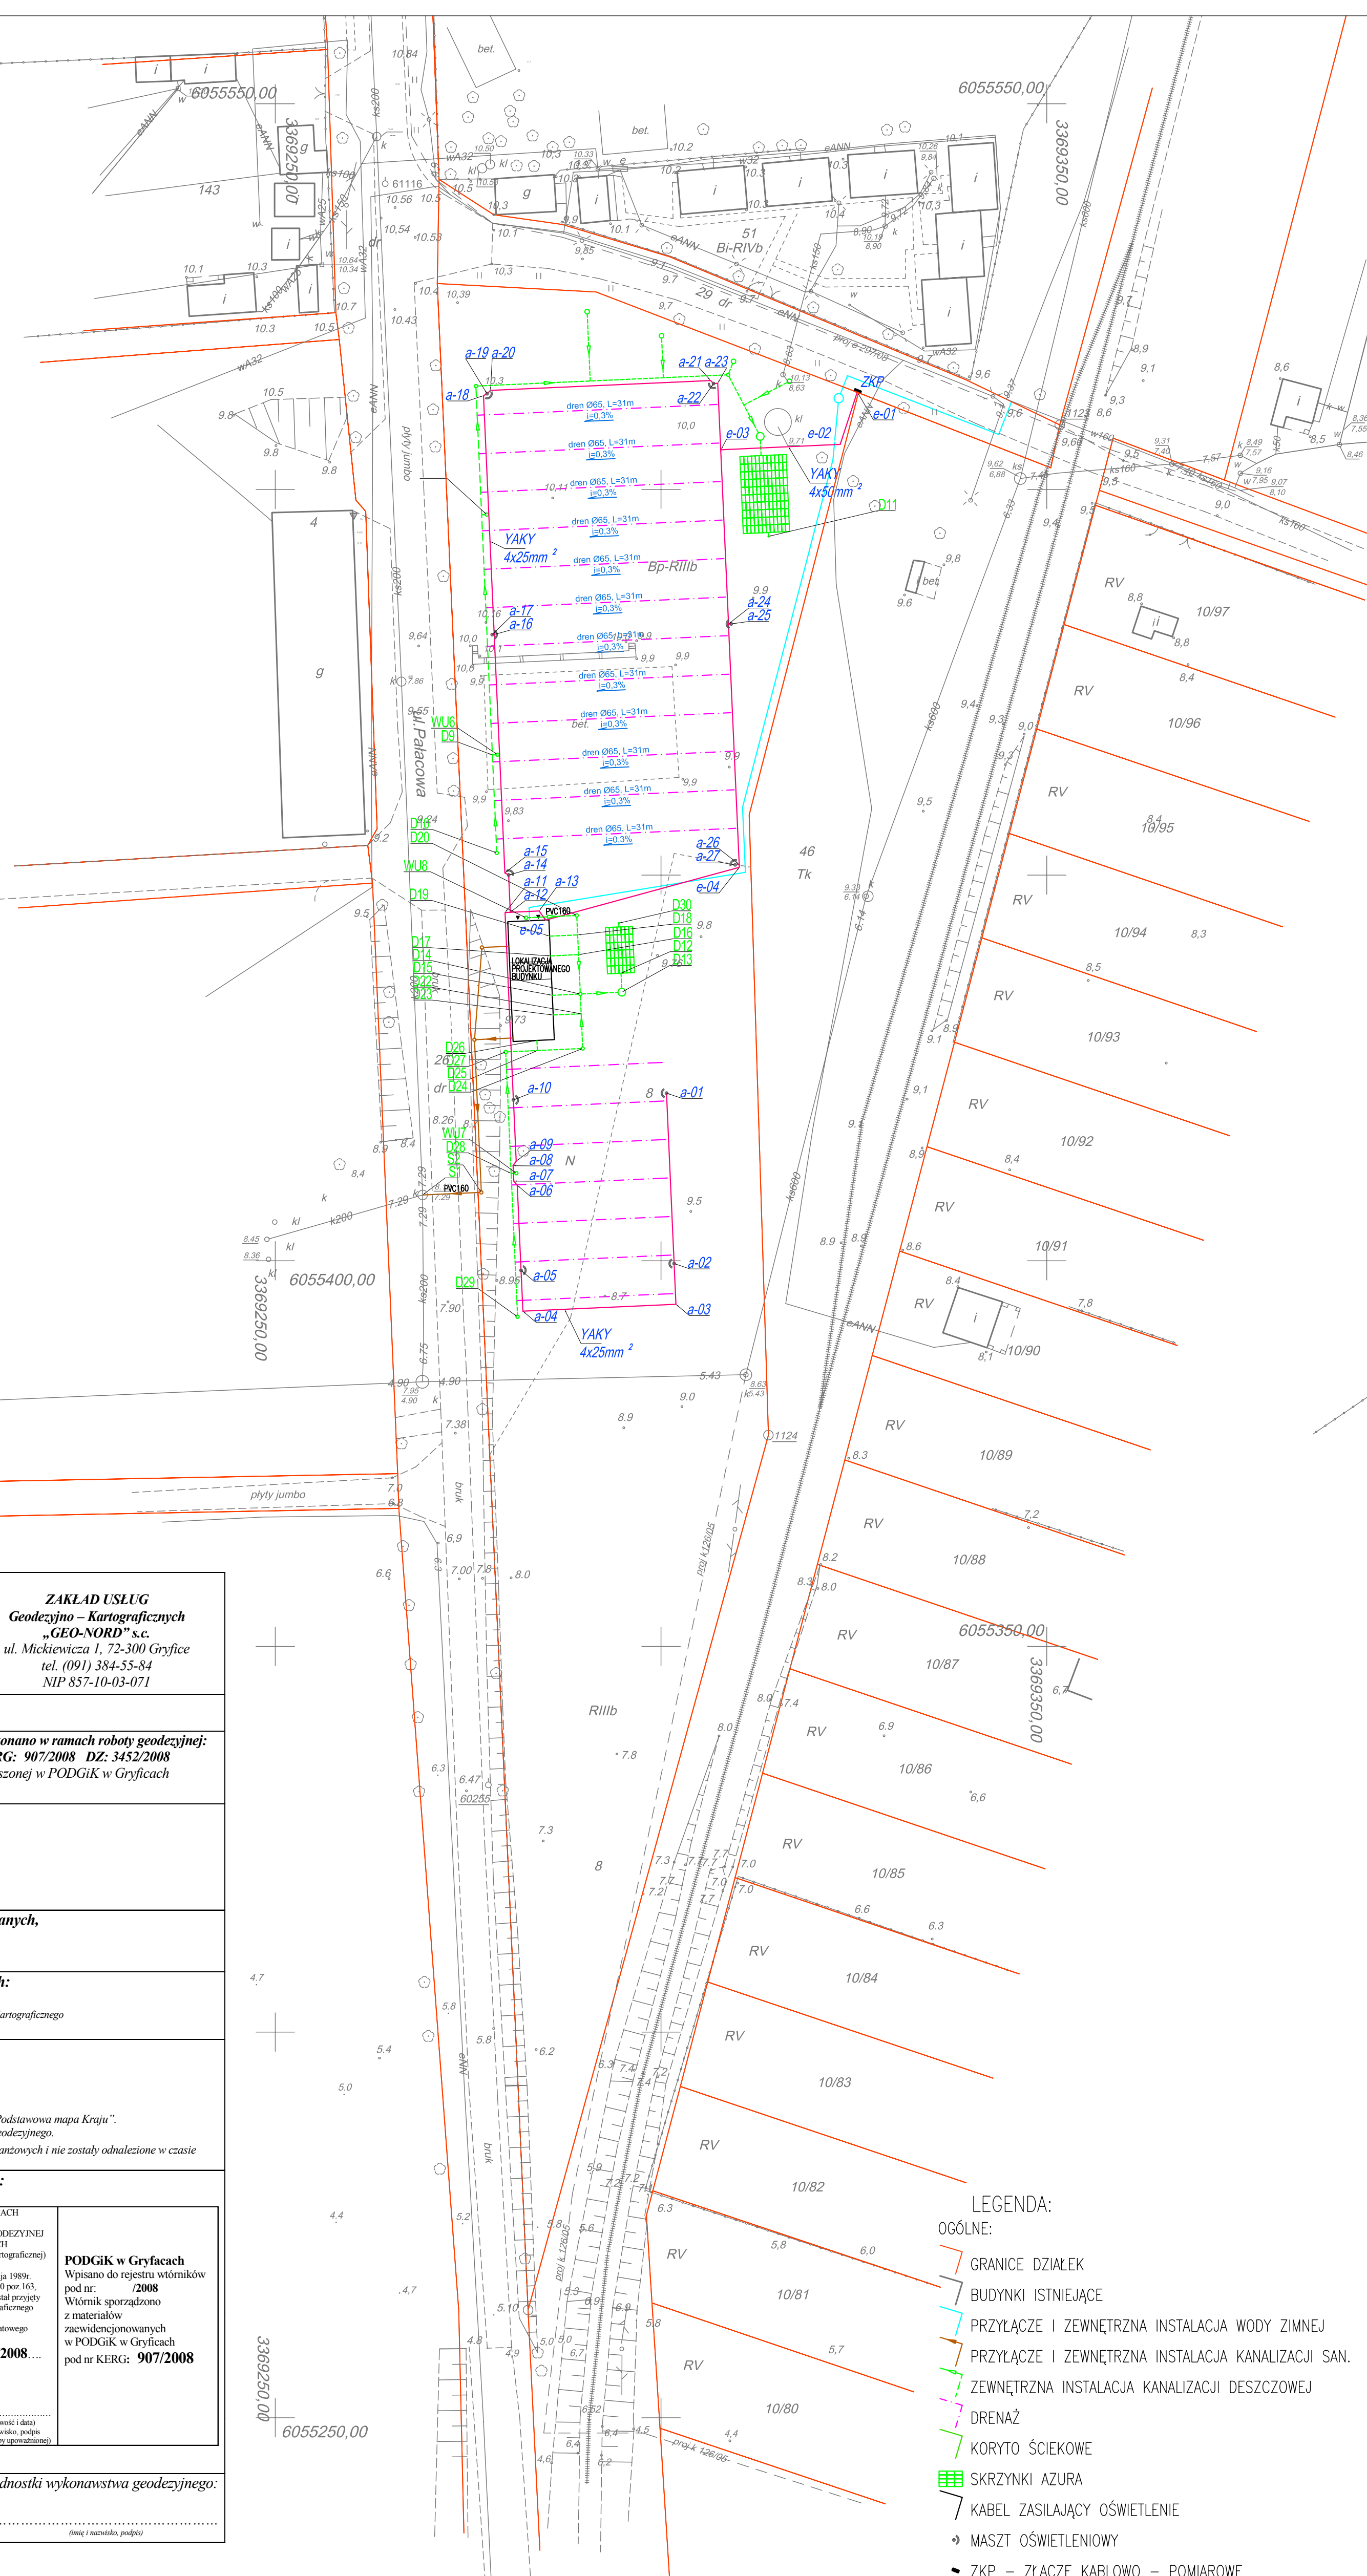

OBJEKT: Trzęsacz, ul. Pałacowa nr 8 Gmina: Rewal Obszr: Trzęsacz Woj. zachodniopomorskie		ZAKŁAD USŁUG Geodezjno – Kartograficznych „GEO-NORD” s.c. ul. Mickiewicza 1, 72-300 Gryfice tel. (091) 384-55-84 NIP 857-10-03-071			
SKALA 1: 500 Wykonano metodą: - RASTROWO -					
Kierownik roboty:		Wykonano w ramach roboty geodezyjnej: KERG: 907/2008 DZ: 3452/2008 zgłoszonej w PODGiK w Gryficach			
(imię i nazwisko)		(podpis)			
Wzórnik niniejszy sporządzono przy wykorzystaniu: 1. mapy zasadniczej w skali 1: 500 nr arkusza: 321.421.062, 0641, 0643, 0644 2. branzonowych czści uzbrojenia przedniego 3. pomiaru dodatkowych elementów (rdzenie wejść, drzewostan) 4. opracowanych geodezyjnie elementów planu zagospodarowania przestrzennego (linie regulacyjne, osie ulic)					
Na niniejszym wzorniku wykazano następujące projekty obiektów budowlanych, w tym uzbrojenia podziemnego terenu: 1) projekt ZUDP nr 297/2008 – e; 2) projekt ZUDP nr 126/2005 – k;					
Punkty osnowy geodezyjnej o numerach: - 1123,1124,1125 - Podlegają ochronie – art. 15 art. 48 ust. 1 pkt. 3 Prawa Geodezyjnego i Kartograficznego (Dz. U. z 1989r. nr 30, poz. 163 z późniejszymi zmianami)					
Informacje dodatkowe: 1. Zakres pomiaru 2. Mapa sporządzona zgodnie z obowiązującymi przepisami. 3. Redakcja znaków zgodna z instrukcją techniczną „K-1 Podstawowa mapa Kraju”. 4. Mapa nadaje się do celów projektowych 5. Stopień kartometryczności wzornika jest zgodny z przepisami instrukcji technicznej „K-1 Podstawowa mapa Kraju”. 6. Wskazane trwałe obiekty budowlane podlegają wywienici przez jednostkę wykonawstwa geodezyjnego. 7. Nie wyklucza się istnienia w terenie również uzbrojenia, o których brak było informacji branzonowych i nie zostały odnotowane w czasie inwentaryzacji geodezyjnej.					
Uzbrojenie podziemne opracowano na podstawie: 1. danych branzonowych – literą B 2. pośredniego ustalenia przebiegu aparatury – z literą A 3. bezpośrednich pomiarów powykonawczych bez litery w związku z tym w częściach 1 i 2 nie gwarantuje się kompletności, a dokładność położenia uzbrojenia jest niższa od dokładności kartometrycznej mapy.		Wpisano do rejestru wzórników:			
Zarejestrowane pliki i sumy kontrolne:		<table><tr><td>STAROSTWO POWIATOWE W GRYFICACH (nowa wgrana gromadzkiego zasobu) POWIATOWY OŚRODEK DOKUMENTACJI GEODEZYJNEJ I KARTOGRAFICZNEJ W GRYFICACH (określenie ośrodka dokumentacji geodezyjnej i kartograficznej) Na podstawie art. 40 ust. 3 ustawy z dnia 17 maja 1989r. - Prawo geodezyjne i kartograficzne (DZ. U. nr 30 poz. 163, z późniejszymi zmianami) niniejszy dokument został przyjęty do państwowego zasobu geodezyjnego i kartograficznego i stanowi własność Skarbu Państwa. Dokument wpisano do ewidencji zasobu powiatowego</td><td>PODGiK w Gryficach Wpisano do rejestru wzórników pod nr: /2008 Wzórnik sporządzono z materiałów zawniedziawianonych w PODGiK w Gryficach pod nr KERG: 907/2008</td></tr>
Aktualność wzornika na dzień:		<table><tr><td>W dniuNr ewidencyjny KERG: 907/2008 ... GRZYFICE, dnia</td><td>..... (miejscowość i data) (imię i nazwisko, podpis) (stanowisko służbowe osoby upoważnionej)</td></tr></table>		W dniuNr ewidencyjny KERG: 907/2008 ... GRZYFICE, dnia (miejscowość i data) (imię i nazwisko, podpis) (stanowisko służbowe osoby upoważnionej)
Gryfice, dnia..... 24.07.2008 r (imię i nazwisko, podpis)		Kierownik jednostki wykonawstwa geodezyjnego: (imię i nazwisko, podpis)			

MxMLK

architekti

BIAŁEK MAKSYMILIAN SZPARADOWSKI
 MX14 architekti
 PL70-753 Szczecin, Rynek Nowy 7
 tel/Fax 091 4886 364
mxl@mx14.com www.mx14.com

PROJEKTANT
mgr inż. **Tomasz Maksymlik**

DATA WYKONANIA
19/ZPD/OIA/2005

DATA WYKONANIA
8/ZPD/OIA/OKK/2007

OPIS PROJEKTU
projekt arch.

INWESTOR
[Signature]

PROJEKTOWY
[Signature]

WYKONAWCA
[Signature]

OBJĘTOŚĆ PROJEKTU
 PROJEKT ARCHITEKTONICZNO - BUDOWLANY
 ZESPÓŁU BOISK SPORTOWYCH

NUMER
PL 72-344 REMAŁ, UL. MIKIEWICZA 19

ADRES
GMINA REWAŁ

ARCHITEKTURA

STADIUM PROJEKTU
PROJEKT BUDOWLANY

DATA
12/2008

TYTUŁ STROJONY
 PLANOSA KOORDYNACYJNA

INŻ. (P. STROJONY)
PZT.A.02

SKALA
 1:500