


SPIS POMIESZCZEŃ PARTERU

NAZWA POMIESZCZENIA	POSADZKA	POW. m2
1 - POCZEKALNIA + KOMUNIKACJA	1 - POCZEKALNIA	25,73m2
2 - POCZEKALNIA	2 - POCZEKALNIA	20,93m2
3 - KIOSK	DESKI DREWNIANE	8,87m2
4 - OBSŁUGA KLIENTA + INFORMACJA	DESKI DREWNIANE	8,87m2
5 - POM. GOSPODARCZE	TERAKOTA	2,37m2
6 - PRZEDSIÓNEK	TERAKOTA	2,12m2
7 - WC DAMSKIE + NIEPEŁNOSPRAWNI	TERAKOTA	3,75m2
8 - WC MĘSKIE	TERAKOTA	4,10m2
9 - KLATKA SCHODOWA	DESKI DREWNIANE DO RENOWACJI	5,55m2

Sumarycznie: 82,29m2
84/12/2012 DEC. KONS. 2A/B

UWAGI:

1. NAWIEWNIKI PODOKIENNE typu SMAY, NP1WARIANT WYKONANIA: CZOŁO, CZERPNIĄ, KANAŁ Z BLACHY CHROMIKNIKLOWEJ (CH)
2. PODCIĄGI STAŁOWE OBUDOWANE PŁYTĄ GK DO KLASY ODPORNOŚCI POŻ. EI 30

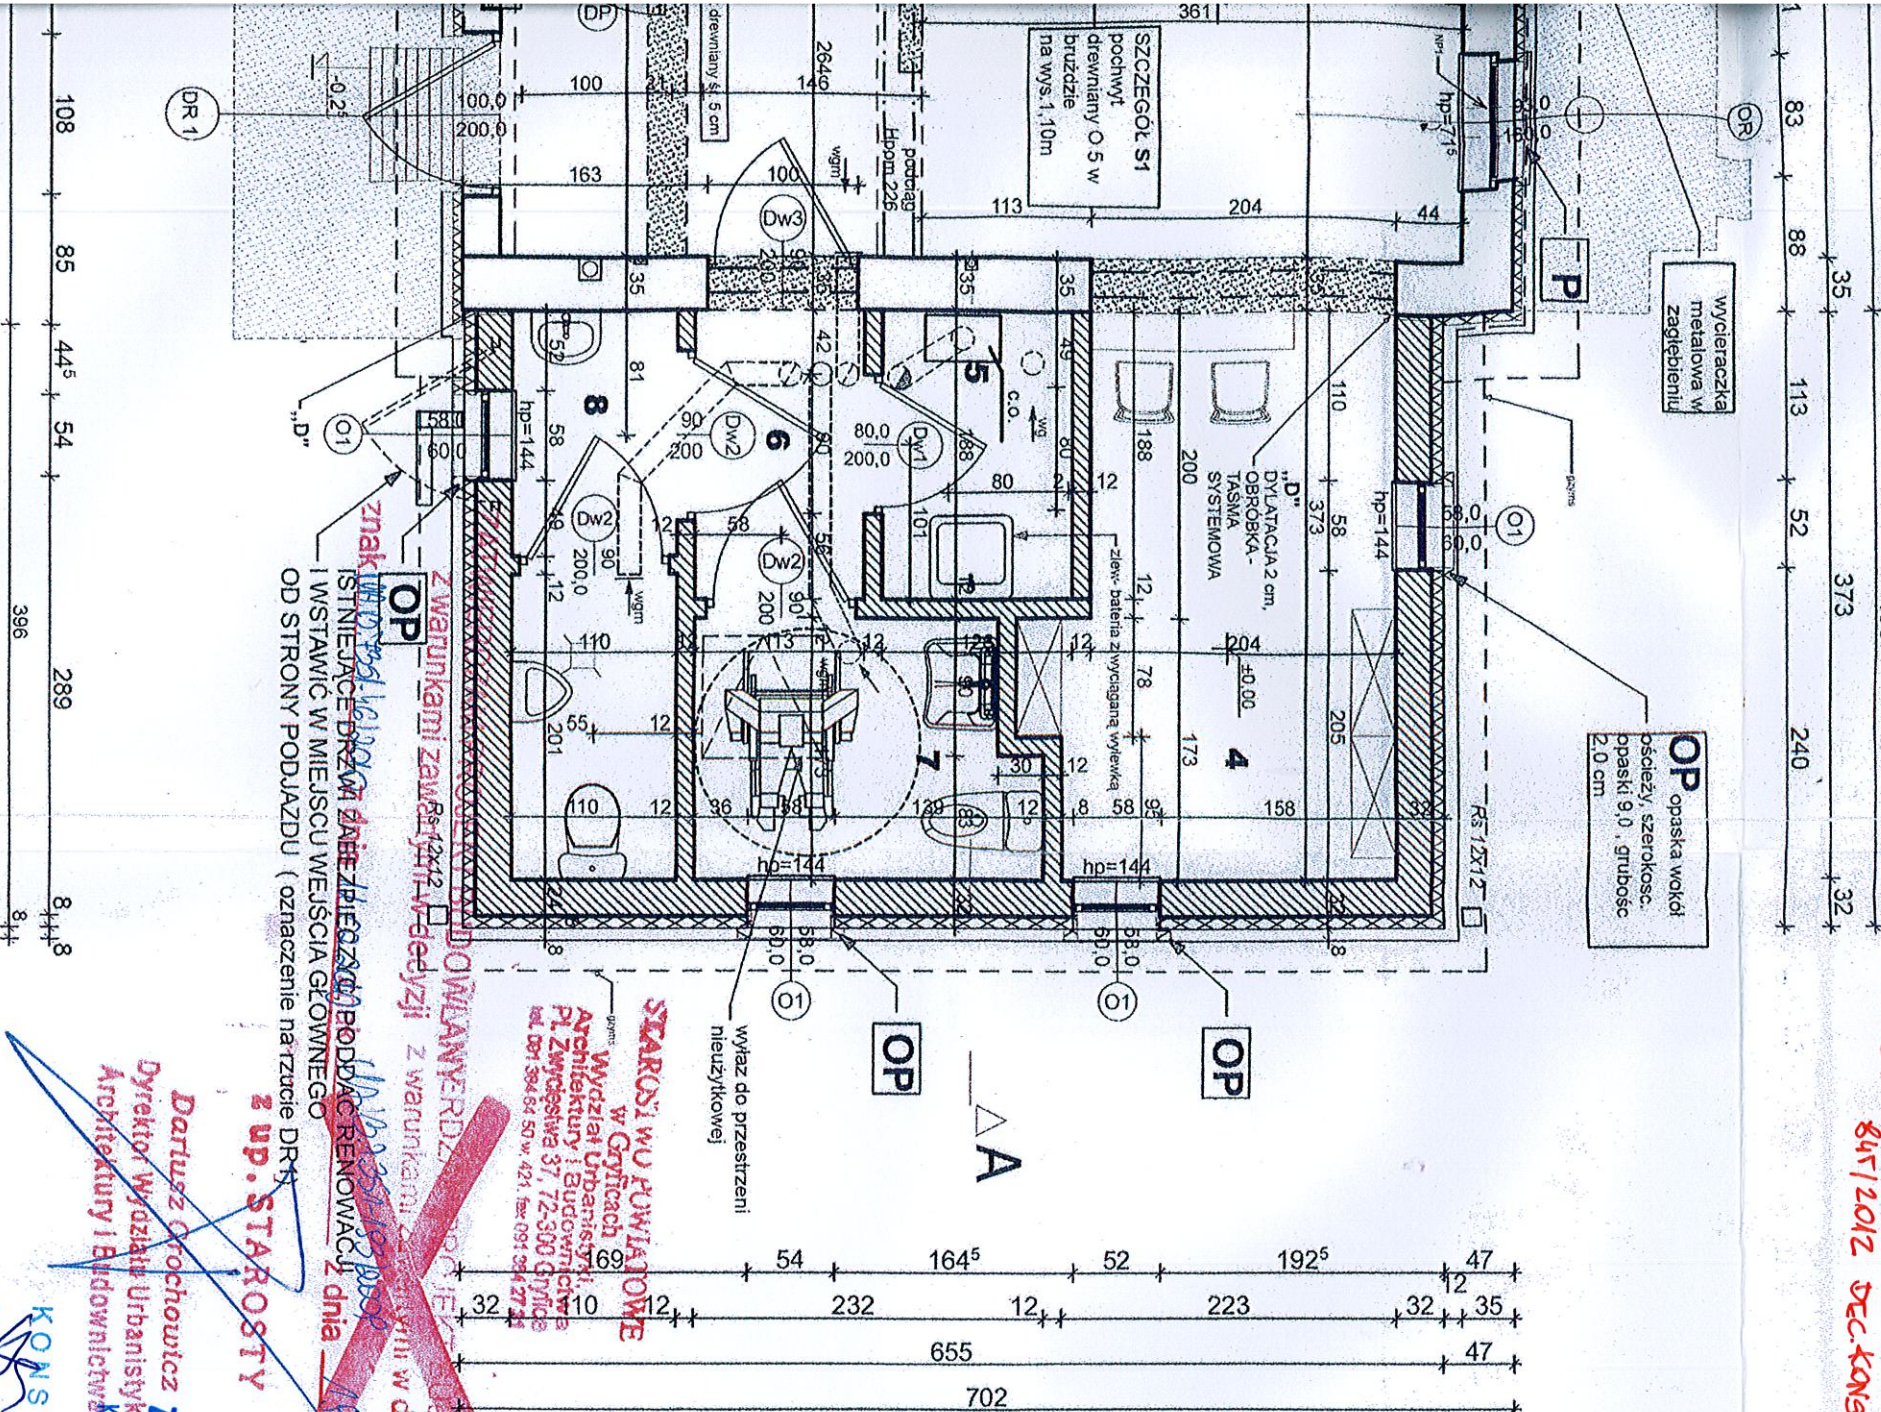

STAROSTA W POWIATOWIE
W GRYFICACH
Wydział Urbanistyki, Architektury i Budownictwa
Pl. Zwycięstwa 37, 72-500 Gryfice
tel. 091 394 61 50 w. 421, fax 091 394 27 31

z up. STAROSTY

Dariusz Odrochowicz ZMIANA NIEISTOTNA
Dyrektor Wydziału Urbanistyki
Architektury i Budownictwa
KOORDYNATOR PROJEKTU

KONSTRUKTOR
mgr inż. Dorota Sukienik
upr. bud. nr 8/Sz/Ss/2000

DOKUMENTACJA
POWYKONAWCZA
KIEROWCA PRAC
mgr inż. Elżbieta
upr. bud. nr 298/79/Pw

MUROWANE

ENIE BRYŁY ISTNIEJĄCEJ

OBUDOWA PIONÓW INSTALACYJNYCH
PŁYTĄ GK 1,25 CM na stelażu aluminiowym

[Signature]

STUDIO PZ Autorska Pracownia Architektury ul. Bogumińska 1/5, 70-400 Szczecin		BPK BIURO PROJEKTOWE	
przedsiębiorstwo	Realizacja i renowacja zabudowy kolei wycieczkowej - remont budynków budowlanych wraz z zagospodarowaniem terenu w Gminie Rewal	inwestycja	Przebudowa z częściową zmianą sposobu użytkowania zespołu zabudowy dworca wraz z przyległościami
adres	Pogorzelska ul. Leśna, działka nr 69/3 obr. geodezyjny	inwestor	Urząd Gminy Rewal 72-344 Rewal ul. Mickiewicza 19
temat projektu	RZUT PARTERU	autor projektu	
projektował	mgr inż. arch. Anna Jurczyk upr. nr 182/Sz/63	opracował	mgr inż. arch. Paweł Zelenko upr. nr 86/Sz/86
branża	ARCHITEKTURA	skala	1:50
data	październik 2008 r.	nr dś.	2

[Signature]
mgr inż. Elżbieta Kuryłowska-Dziak
Racjonalizacja ds. sanitarnohigienicznych
nr uprawnień 20-B/10-93 w Okręgu
budownictwa przemysłowego i ogólnego
adres zam. Szczecin, ul. Mickiewicza 12/12
telefon 091 42-68-413
Data 31.12.08
upr. bud. nr 298/79/Pw
(podpis i pieczęć inkomna)


mgr inż. Grzegorz
RZECZOWNIOWCA ds. BHP
Nr uprawnień 056/98 w gru. inż.
1.1.12.13.14.42.43
SZCZECIN, ul. 3 Maja 30
tel. 43 64 753 44, kom. 0 601 707 375

[Signature]
mgr inż. Grzegorz

KOORDYNATOR PROJEKTU

mgr inż. Dorota Sukiennik
upr. bud. nr 8/Sz/99/2000

STAROSTWO POWIATOWE
Gryfice
Wydział Architektury i Budownictwa
Pl. Zwycięstwa 37 72-300 Gryfice
Tel. 091 224 27 31

STUDIO PZ
Autorska Pracownia Architektury
ul. Bogurodzicy 1/5,
70-400 Szczecin

BPK
INGENIO CONSULT BPK Sp. z o.o.

<u>przedsięwzięcie</u>	Rewitalizacja i rewitalizacja zabytkowej kolei wąskotorowej - remont budynków i budowlę wraz z zagospodarowaniem terenu, w Gminie Rewal
------------------------	---

<u>inwestycja</u>	Przebudowa z częściową zmianą sposobu użytkowania zespołu zabudowy dworca wraz z przyłączami
-------------------	--

<u>adres</u>	Pogorzelica ul. Leśna , działka nr 69/3 obr. geodezyjny
--------------	--

<u>inwestor</u>	Urząd Gminy Rewal 72- 344 Rewal ul. Mickiewicza 19
-----------------	--

temat rysunku	RZUT PIĘTRA
	projekt budowlany

	24

projektował mgr inż. arch. Anna Jurczyk
upr. nr 182/Sz/93

<u>sprawdził</u>	mgr inż. arch. Paweł Zaremba upr. nr 86/Sz/86
------------------	--

opracował	mgr inż. arch. Krzysztof Marciniowski		
	PROJEKTOWAŁA	skala:	1:


<u>data</u>	lipiec 2008 r	<u>nr rys:</u>	
-------------	---------------	----------------	--


NAZWA POMIESZCZENIA


- 1 - KUCHNIA Z JADALNIĄ
- 2 - POKÓJ REKREACJI INDYWIDUALNEJ
- 3 - WC+NATRYSK
- 4 - POKÓJ REKREACJI INDYWIDUALNEJ
- 4a - PRZEDPOKÓJ
- 5 - WC+NATRYSK
- 6 - KL. SCHODOWA


TERRAKOTA	10,85m ²
DESKI DO RENOWACJI	11,82m ²
TERRAKOTA	2,47m ²
DESKI DO RENOWACJI	16,22m ²
DESKI DO RENOWACJI	2,98m ²
TERRAKOTA	2,41m ²
DESKI DO RENOWACJI	5,15m ²

razem 51,90m²

 ściany istniejące

 wyburzenia

 ściany nowoprojektowane
z płyt GK wodoodpornych

 zamurowania

(OR) OKNA ISTNIEJĄCE
DO RENOWACJI

DOKUMENTACJA ②
POWYKONAWCZA
KIEROWNIK BUDOWY

mgr inż. Krzysztof Bierta
wp. bud. nr 298/79/Pw