





# SPIS POMIESZCZEŃ PARTERU

## NAZWA POMIESZCZENIA

- 1 - POCZEKALNIA+ KOMUNIKACJA
- 2 - POCZEKALNIA
- 3 - KIOSK
- 4 - OBSŁUGA KLIENTA+ INFORMACJA
- 5 - POM. GOSPODARCZE
- 6 - PRZEDSIONEK
- 7 - WC DAMSKIE + NIEPEŁNOSPRAWNI
- 8 - WC MĘSKIE
- 9 - KLATKA SCHODOWA

## POSADZKA

- 1 - POCZEKALNIA 25,73m<sup>2</sup>
- 2 - POCZEKALNIA 20,93m<sup>2</sup>
- DESKI DREWNIANE 8,87m<sup>2</sup>
- DESKI DREWNIANE 8,87m<sup>2</sup>
- TERAKOTA 2,37m<sup>2</sup>
- TERAKOTA 2,12m<sup>2</sup>
- TERAKOTA 3,75m<sup>2</sup>
- TERAKOTA 4,10m<sup>2</sup>
- DESKI DREWNIANE 5,55m<sup>2</sup>
- DO RENOWACJI ODTWORZENIA


## POW. m<sup>2</sup>

razem 82,29m<sup>2</sup>  
845/2012 DEC.KONS.ZAB

## UWAGI:

1.NAWIEWNIKI PODOKIENNE typu SMAY, NP1WARIANT  
WYKONANIA: CZOŁO, CZERPNIĄ, KANAŁ Z BLACHY CHROMONIKLOWEJ ( CH )

2. PODCIĄGI STAŁOWE  
OBUDOWANE PŁYTĄ GK DO KLASY ODPORNOŚCI POŻ. EI 30

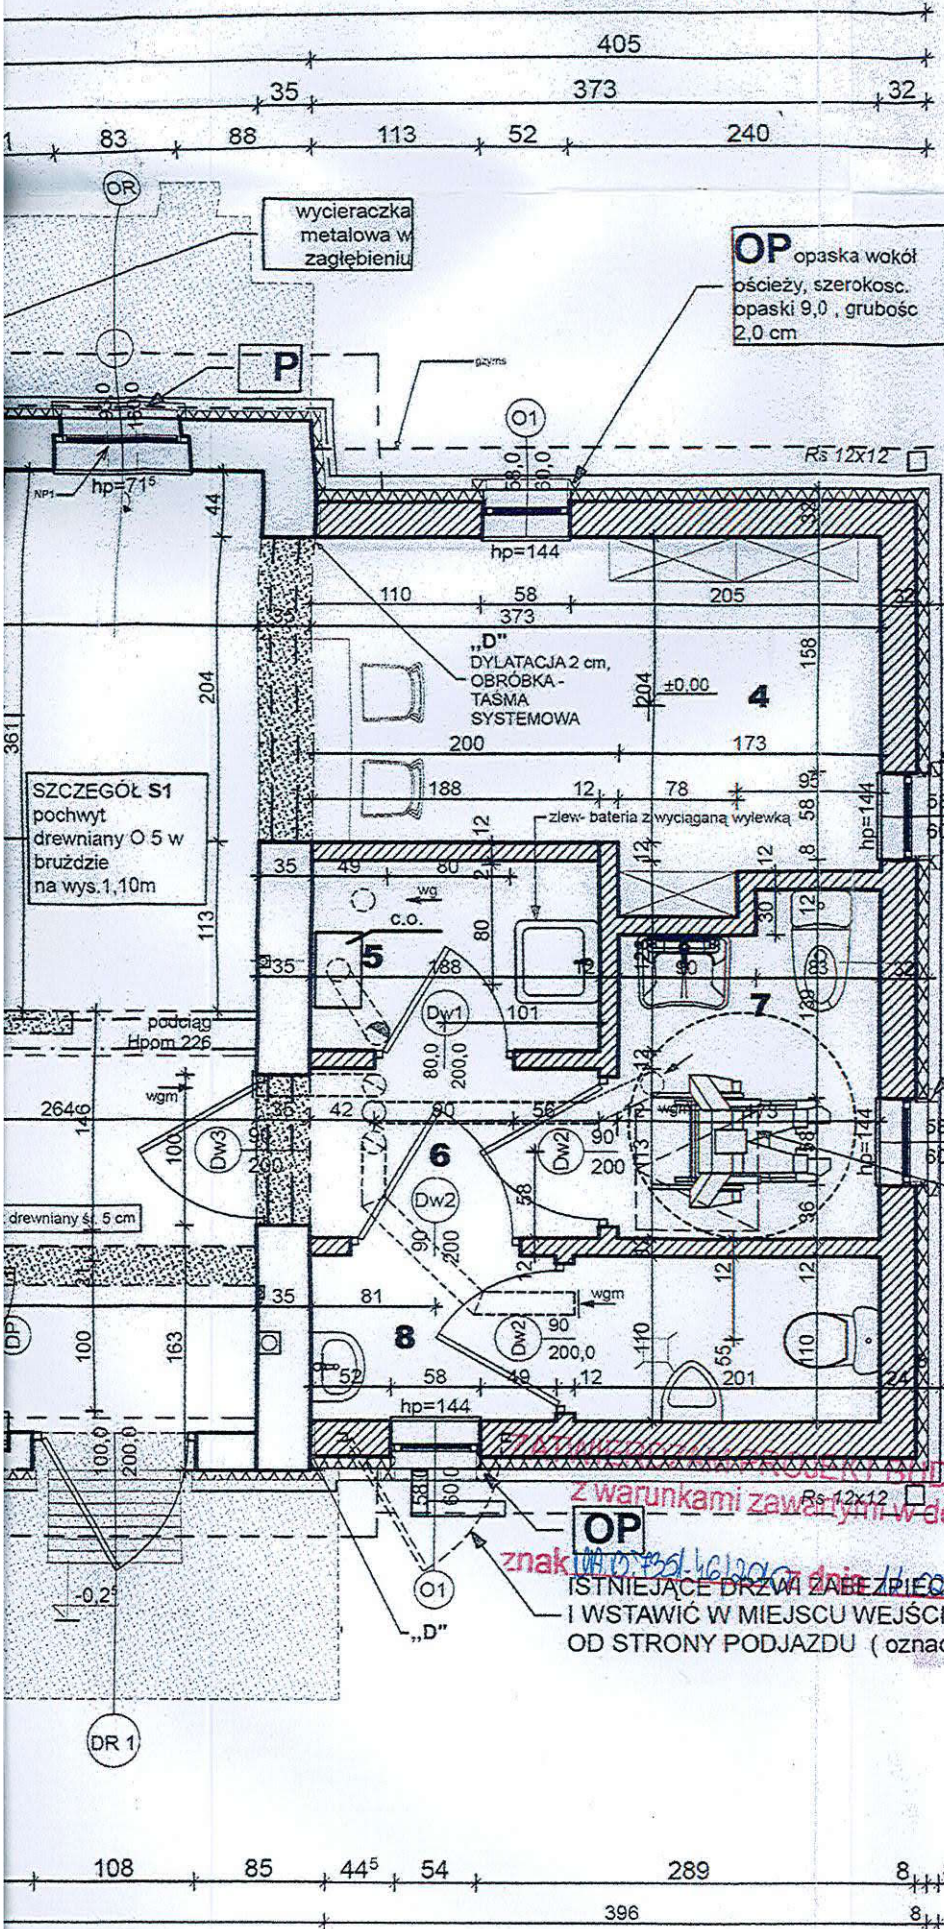

STAROSTA W POWIATOWE w Gryficach  
Wydział Urbanistyki, Architektury i Budownictwa  
Pl. Zwycięstwa 37, 72-300 Gryfice  
tel. 091 384 64 50 w. 421, fax 091 384 27 23

z warunkami zawartymi w decyzji z dnia 18.05.2009  
z up. STAROSTY  
Dariusz Grochowiec  
Dyrektor Wydziału Urbanistyki Architektury i Budownictwa

ZMIANA NIEISTOTNA  
KOORDYNATOR PROJEKTU  
mgr inż. Dorota Sukiennik  
upr. bud. nr 8/Sz/99/2000

KONSTRUKTOR  
mgr inż. Dorota Sukiennik  
upr. bud. nr 8/Sz/99/2000

ZGODNIE Z DECYZJĄ KONS. ZABYTKÓW:

OKNA ISTNIEJĄCE DO RENOWACJI ODTWORZONE 2N-450/14/ks/2007

DRZWI ISTNIEJĄCE DO RENOWACJI ODTWORZONE 845/2012

OBUDOWA PIONÓW INSTALACYJNYCH PŁYTĄ G-K 1,25 CM na stelażu aluminiowym

Uzgodnione pod względem wymagań higienicznych i zdrowotnych bez zastrzeżeń / z zastrzeżeniami  
mgr inż. Elżbieta Kryżanowska-Działak  
Rzecznik ds. sanitarnej higieny  
nr uprawnień 29-B/10/93 w zakresie budownictwa przemysłowego i ogólnego  
adres zam.: Szczecin, ul. 12 Maja 12/12  
telefon 091 42-48-413  
Data 31.12.08  
Lp. 2/2008 (podpis i pieczęć imienna)

Rozstrzygnięcie ds. Zespołu Przepisów  
mgr inż. Grzegorz...  
RZECZOZNAWCA ds. BHP  
Nr uprawnień 056/98 w grupach:  
1.1, 1.2, 1.3, 1.4, 4.2, 4.3  
SZCZECIN, ul. 3 Maja 30  
tel. 43 44 753, tel. kom. 0 601 707375

mgr inż. Grzegorz...  
RZECZOZNAWCA ds. BHP  
Nr uprawnień 056/98 w grupach:  
1.1, 1.2, 1.3, 1.4, 4.2, 4.3  
SZCZECIN, ul. 3 Maja 30  
tel. 43 44 753, tel. kom. 0 601 707375

STUDIO PZ Autorska Pracownia Architektury ul. Bogurodzicy 1/5, 70-400 Szczecin		BPK INGENIO CONSULT BPK Sp. z o.o.
przedsięwzięcie	Rewitalizacja i rewolucja zabytkowej kolei wąskotorowej - remont budynków i budowli wraz z zagospodarowaniem terenu w Gminie Rewal	
inwestycja	Przebudowa z częściową zmianą sposobu użytkowania zespołu zabudowy dworca wraz z przyłączami	
adres	Pogorzela ul. Leśna, działka nr 69/3 obr. geodezyjny	
inwestor	Urząd Gminy Rewal 72-344 Rewal ul. Mickiewicza 19	
temat rysunku	RZUT PARTERU	
faza projektu		
projektował	mgr inż. arch. Anna Jurczyk upr. nr 182/Sz/93	
sprawił	mgr inż. arch. Paweł Zaremba upr. nr 88/Sz/86	
opracował	mgr inż. arch. Krzysztof Marciniowski	
branża	ARCHITEKTURA	skala: 1:50
data	paźdź. 2008 r.	nr rys.: 2

DOKUMENTACJA  
POWYKONAWCZA  
KIEROWNIK BUDOWY

mgr inż. Krzysztof Bierta  
upr. bud. nr 298/79/Pw

MUROWANE

ENIE BRYŁY ISTNIEJĄCEJ



[illegible]

**ZMIANA NISZYSTWA**  
Kęś stalowy 15x15 mm co  
60 cm zabezpieczony antykorozyjnie  
malowany farbą do elem.  
stalowych wewnętrznych

KONSTRUKTOR

mgr inż. Dorota Sukiennik  
upr. bud. nr 8/Sz/93/2000


WIEŻBA I STROP PODDASZA  
NIEUŻYTKOWEGO  
WG PROJEKTU  
KONSTRUKCYJNEGO

STAROSTWO POWIATOWE  

Wy  
Architekt  
Pl. Zwycięstwa 37 72-300 Gryfice  
tel. 094 27 31

**STUDIO PZ**  
Autorska Pracownia Architektury  
ul. Bogurodzicy 1/5,  
70-400 Szczecin

<u>faza projektu</u>	projekt budowlany
<u>projektował</u>	mgr inż. arch. Anna Jurczyk upr. nr 182/SZ/93
<u>sprawdził</u>	mgr inż. arch. Paweł Zaremba upr. nr 86/SZ/86
<u>opracował</u>	mgr inż. arch. Krzysztof Marciniak
<u>branża</u>	ARCHITEKTURA
<u>data</u>	lipiec 2008 r
	skala: 1:50
	nr rys.: 3

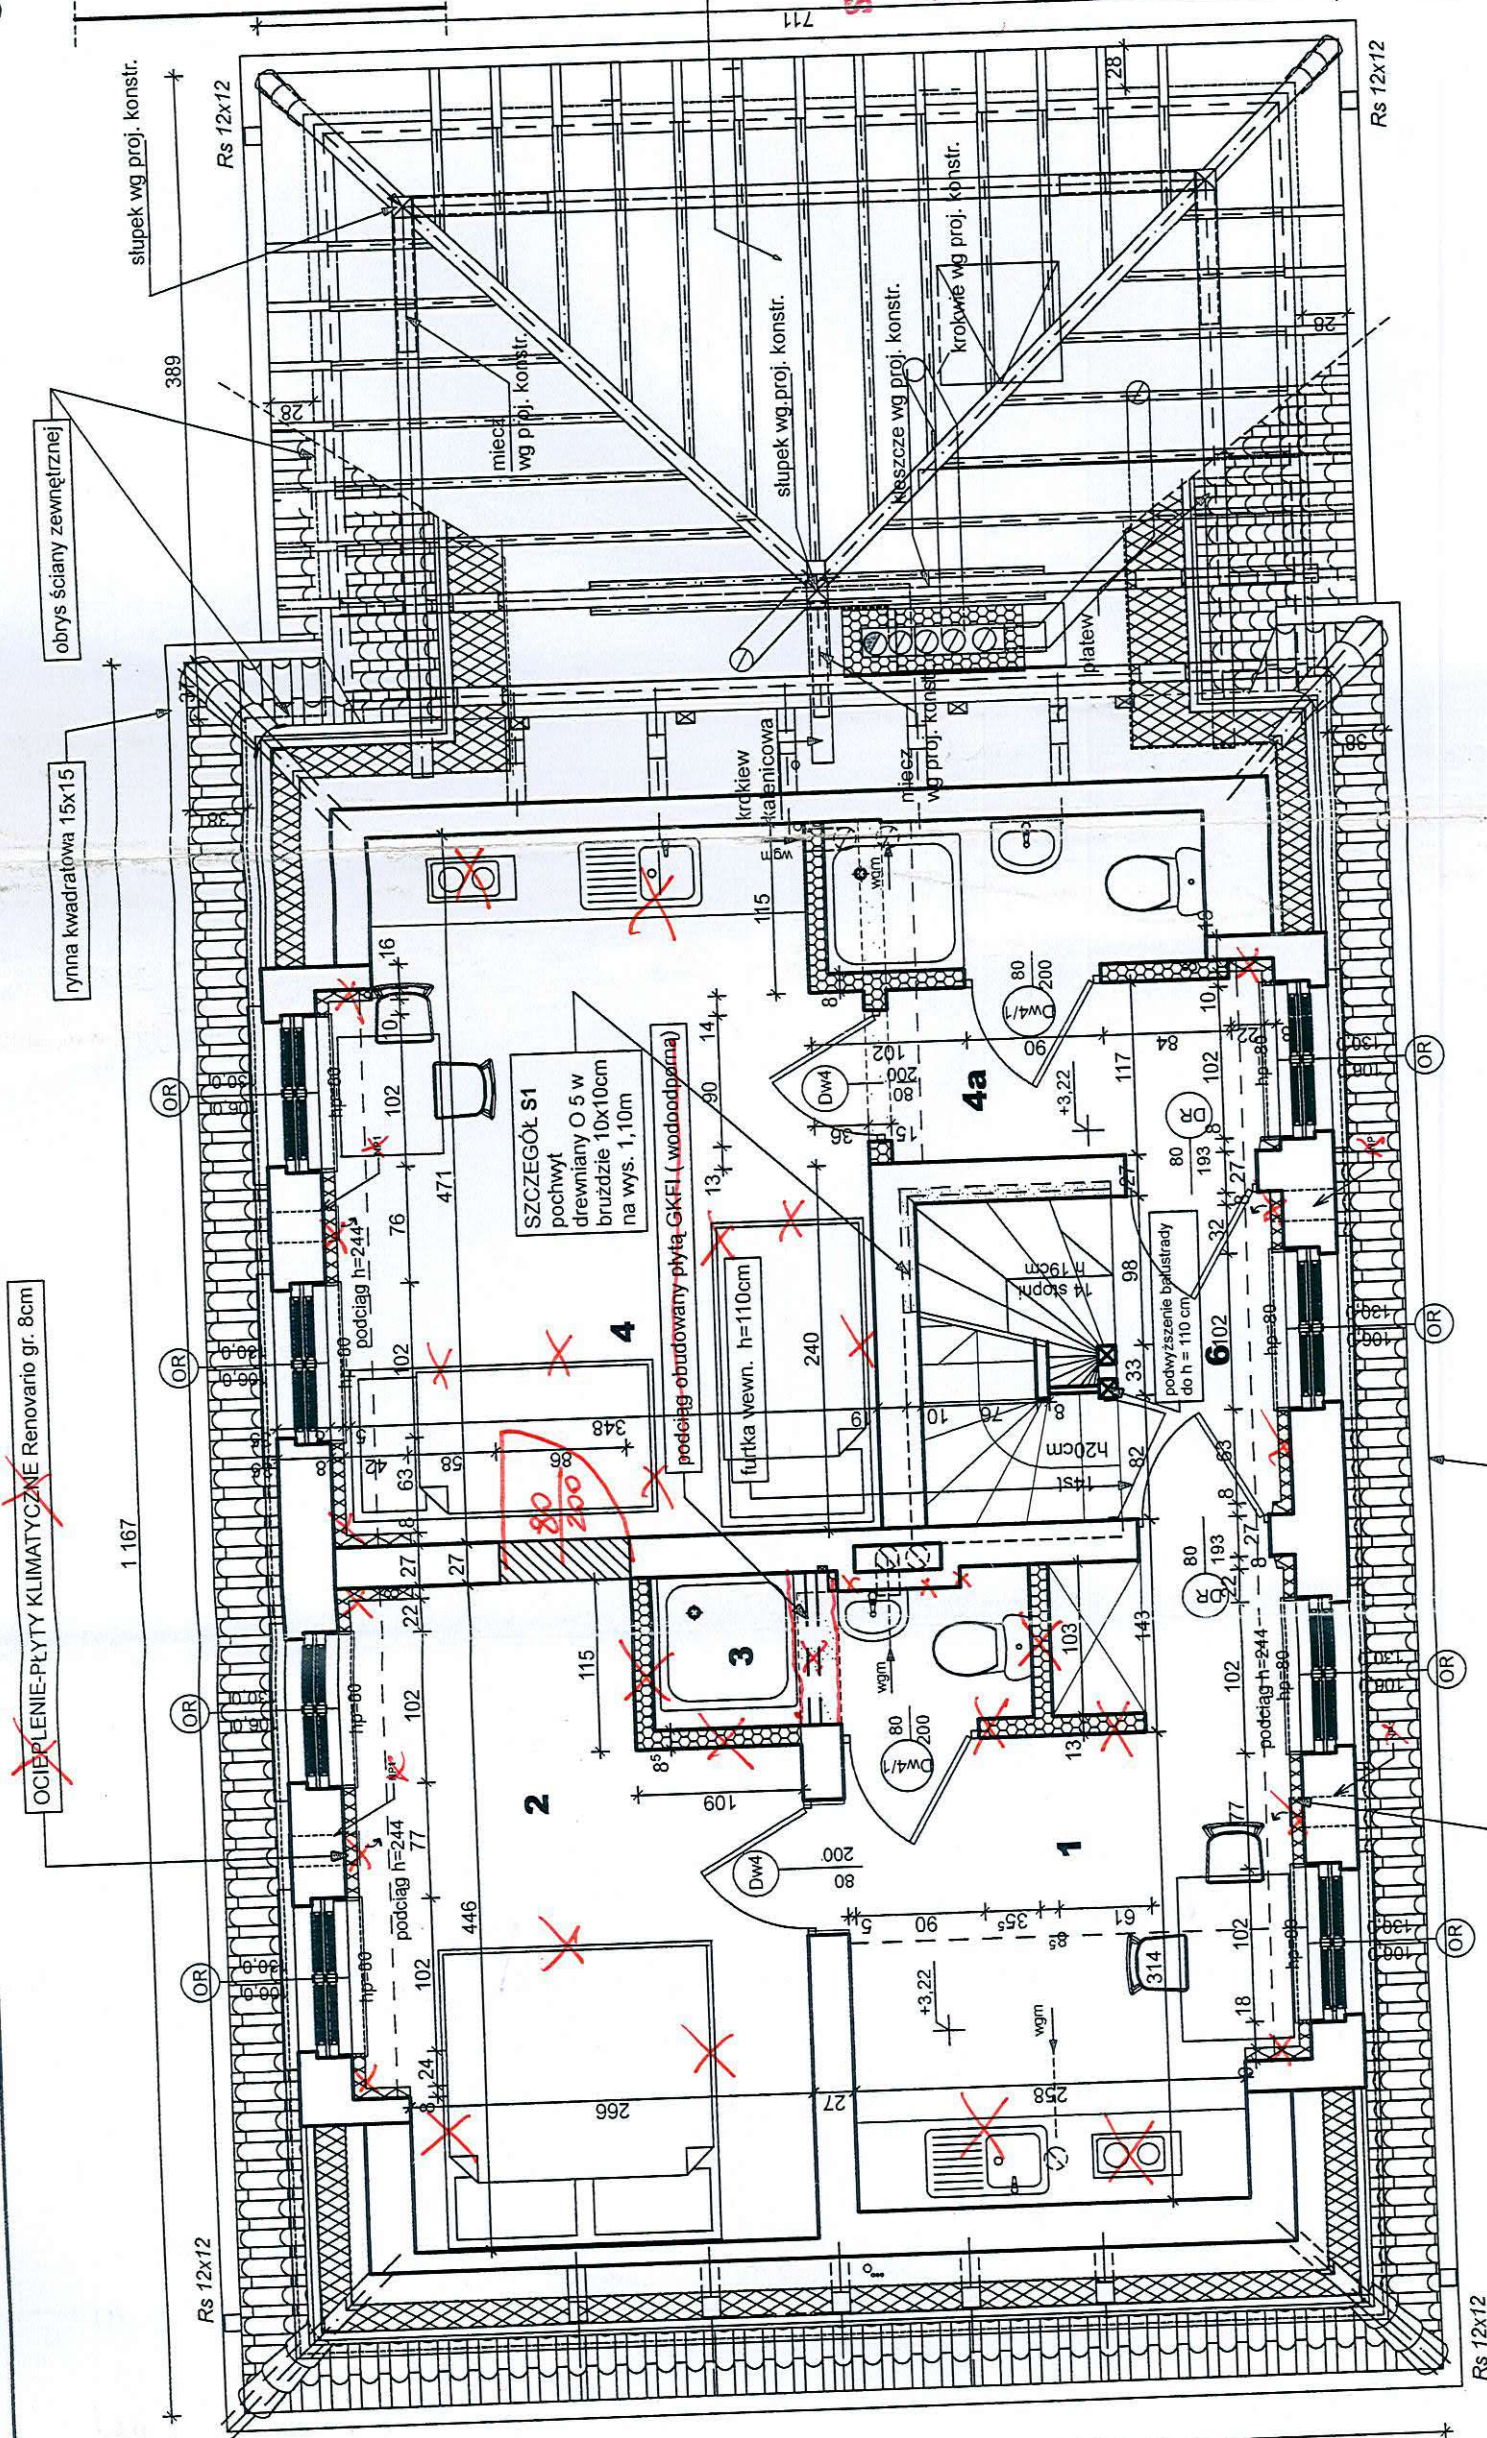

## SPIS POMIESZCZEŃ PIĘTRA

## NAZWA POMIESZCZENIA

- 1 - KUCHNIA Z JADALNIA
- 2 - POKÓJ REKREACJI INDYWIDUALNEJ
- 3 - WC+NATRYSK
- 4 - POKÓJ REKREACJI INDYWIDUALNEJ
- 4a - PRZEDPOKÓJ
- 5 - WC+NATRYSK
- 6 - KL. SCHODOWA

**DOKUMENTACJA ②**  
**POWYKONAWCZA**

KIEROWSKI BUDOWY  
mgr inż. Krzysztof Bierta  
ul. Pułk. G. 29 22-179/Pw

## LEGENDA

- ściany istniejące
- wyburzenia
- ściany nowoprojektowane z płyt GK wodoodpornych
- zamurowania

OR

## POSADZKA

- |                    |         |
|--------------------|---------|
| TERRAKOTA          | 10,85m2 |
| DESKI DO RENOWACJI | 11,82m2 |
| TERRAKOTA          | 2,47m2  |
| DESKI DO RENOWACJI | 16,22m2 |
| DESKI DO RENOWACJI | 2,98m2  |
| TERRAKOTA          | 2,41m2  |
| DESKI DO RENOWACJI | 5,15m2  |

razem 51,90m<sup>2</sup>